


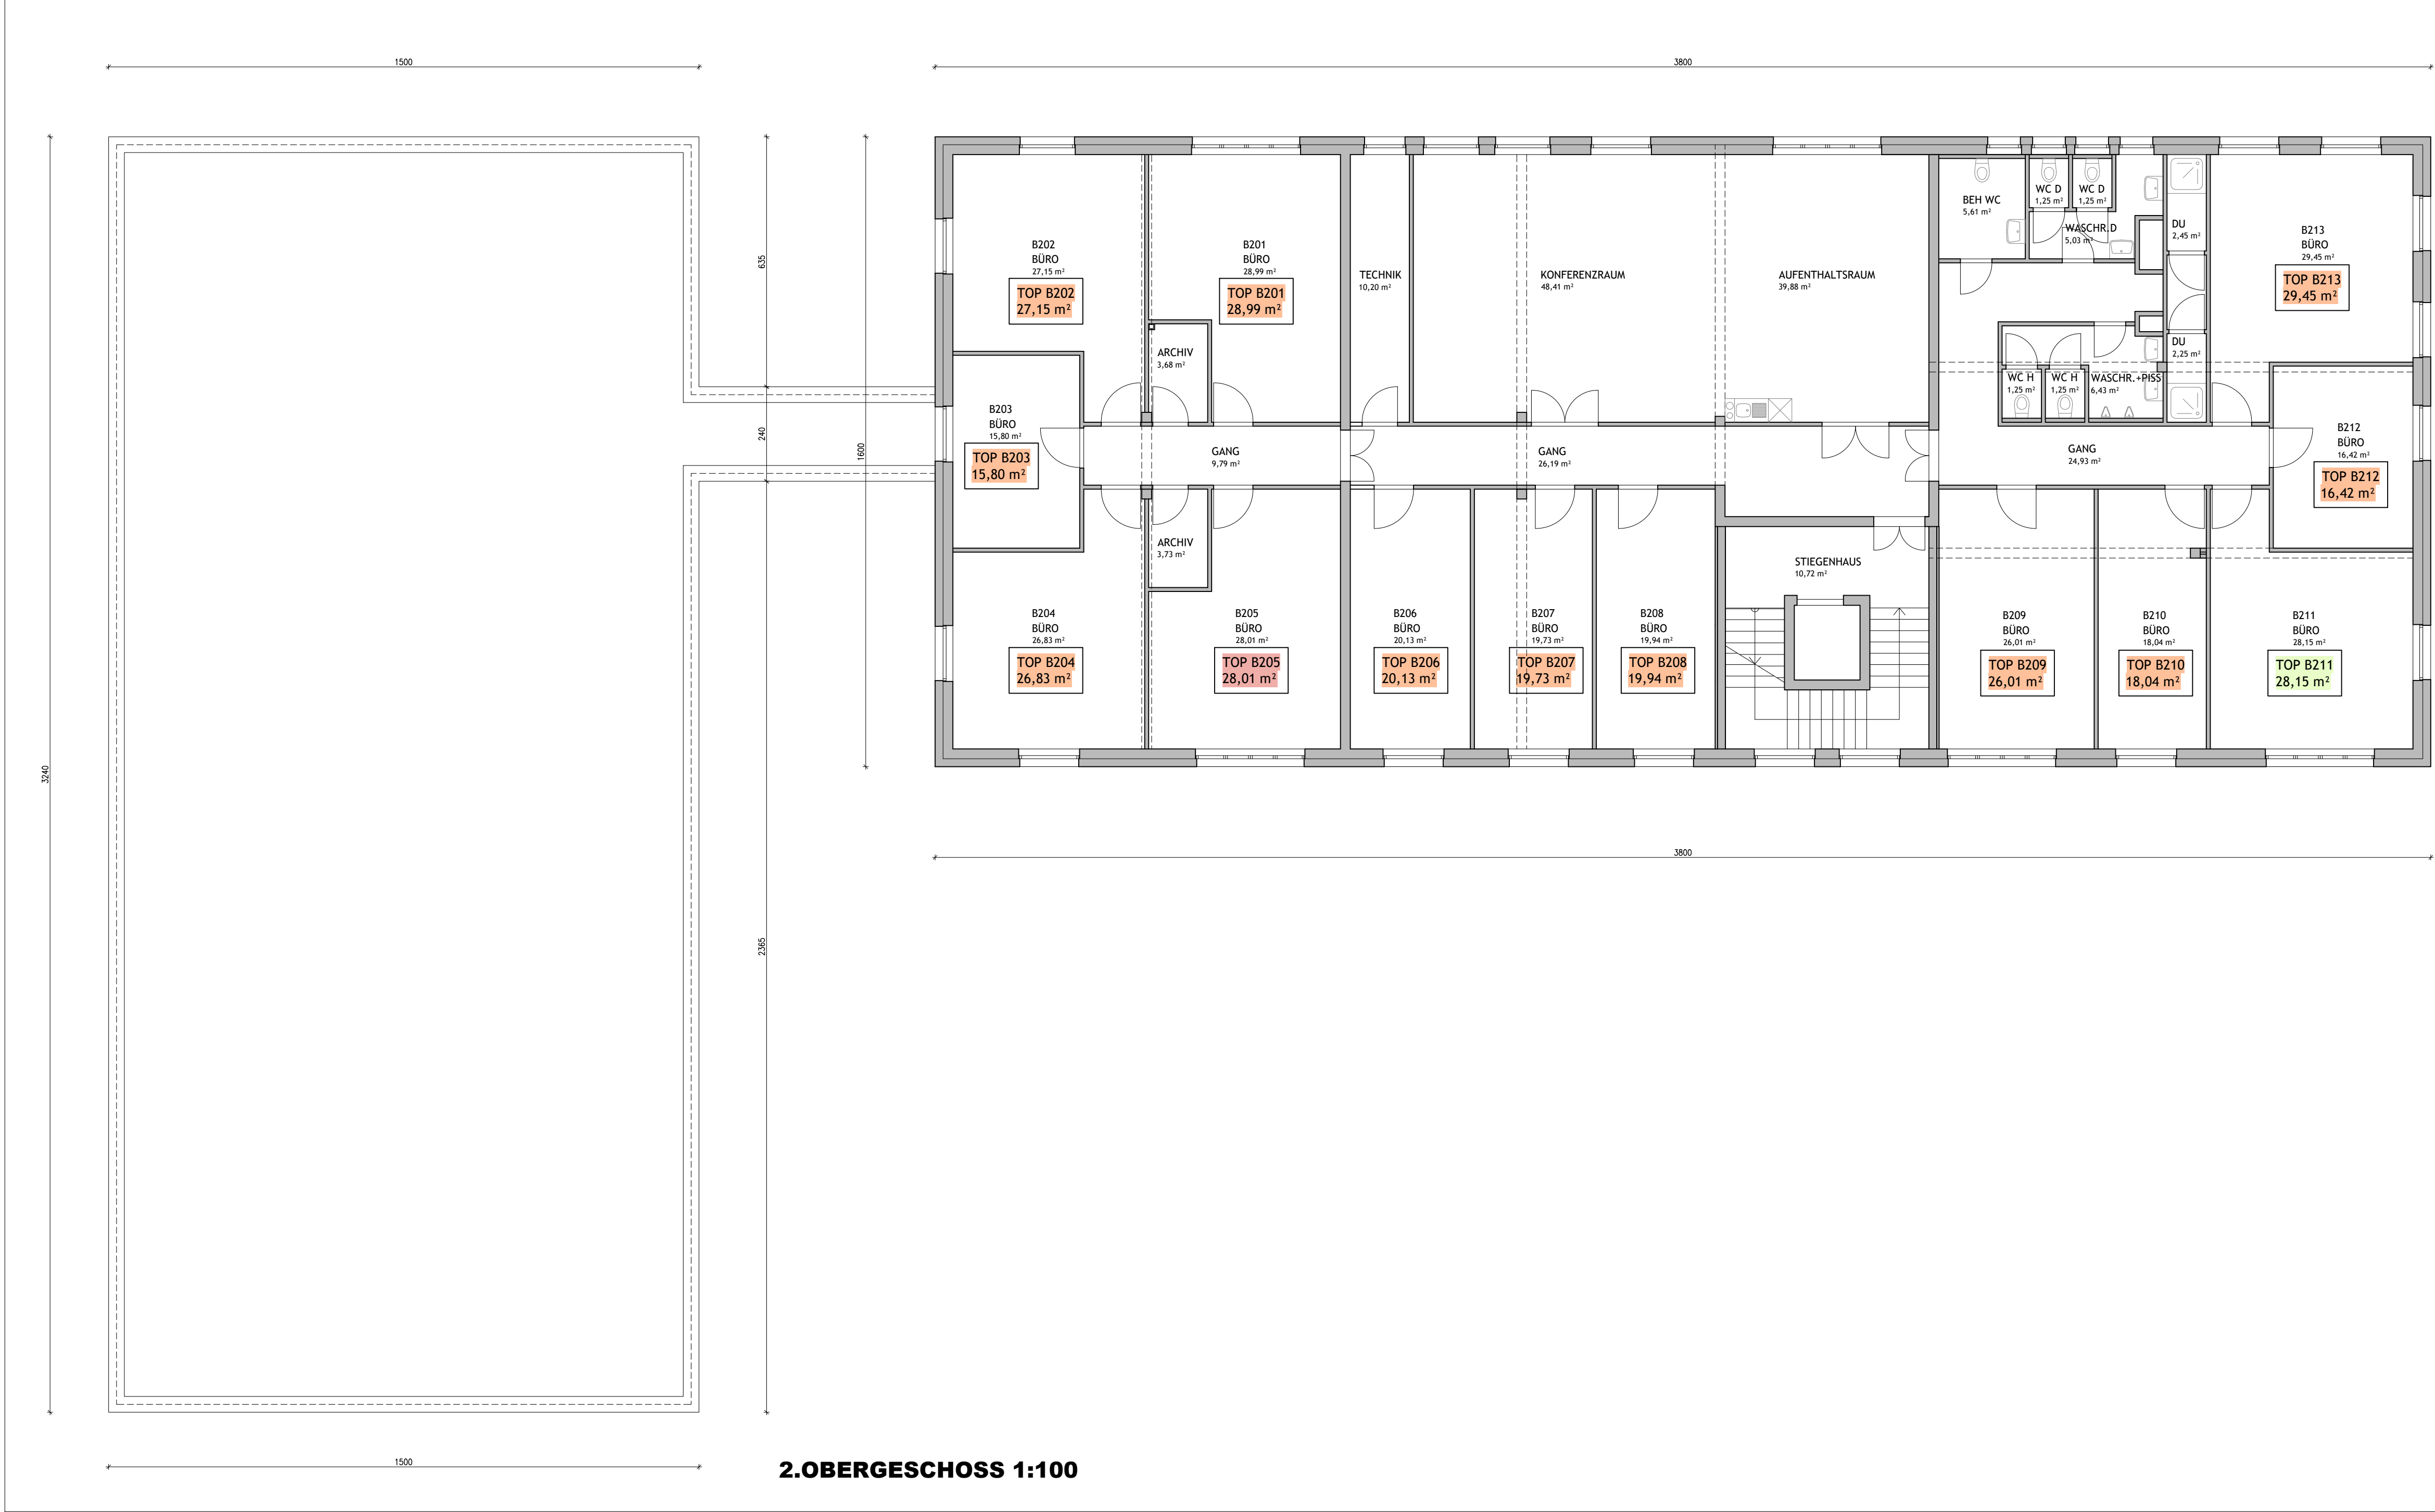

BESTANDSPLAN

BETREFF

KAT.GEMEINDE

GST.NR.

E.Z.

PARIE

Rauchenwartherstrasse 15, 2325 Himberg

ADRESSE

BAUWERBER

GRUNDEIGENTÜMER

BAUBEHÖRDE

PLANVERFASSER

FREIRAUM GmbH - HIMBERG

PROJEKT

GRUNDRISS 2.OBERGESCHOSS

PLANBEZEICHNUNG

27.03.2025

DATUM

1:100

MASSTAB

MB

BEARBEITER

16_BP_001

PLAN-NR.