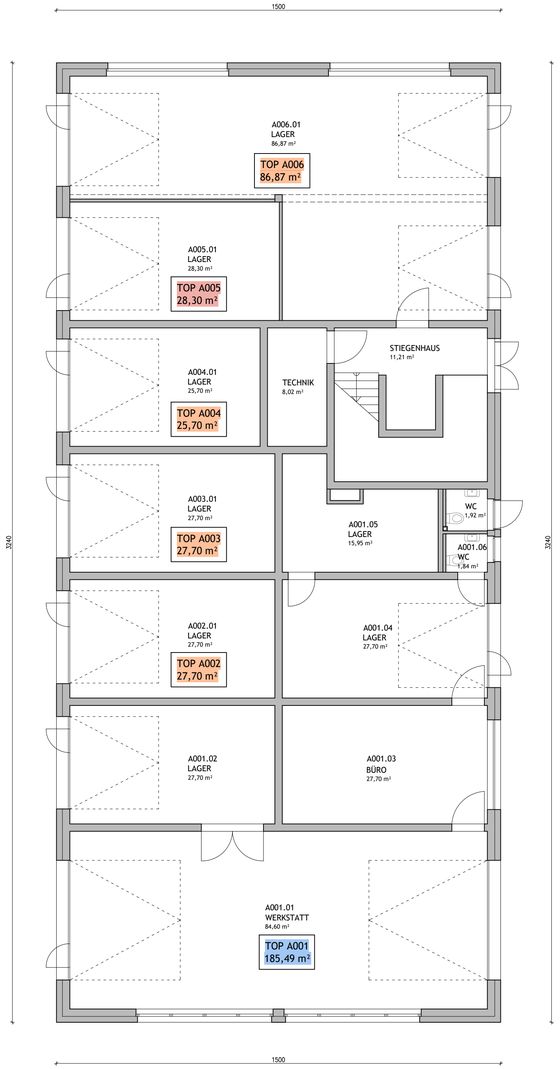

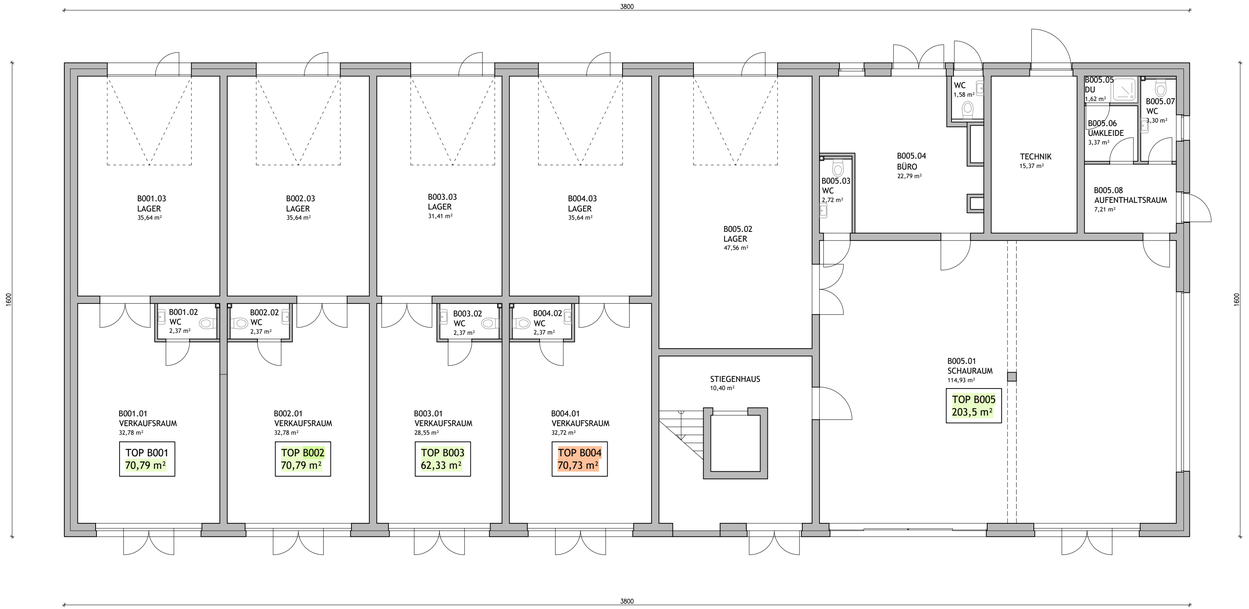

ERDGESCHOSS 1:100

BESTANDSPLAN

BETREFF

KAT.GEMEINDE	GST.NR.	E.Z.	PARIE

ADRESSE: Rauchenwartherstrasse 15, 2325 Himberg

BAUWERBER

GRUNDEIGENTÜMER

BAUBEHÖRDE

PLANVERFASSER

PROJEKT: FREIRAUM GmbH - HIMBERG

PLANBEZEICHNUNG: GRUNDRISS ERDGESCHOSS

DATUM	MASSTAB	BEARBEITER	PLAN-NR.
27.03.2025	1:100	MB	16_BP_001